

ingegneria europea S.r.l.

Via Andrea Medda, 39/E Roma


Tel. +39 06 82 28 06 43

Fax +39 06 82 28 06 43

E-Mail: info@ineu.it Web site: www.ineu.it

COMITENTE

Amministrazione Comunale
di Monterotondo

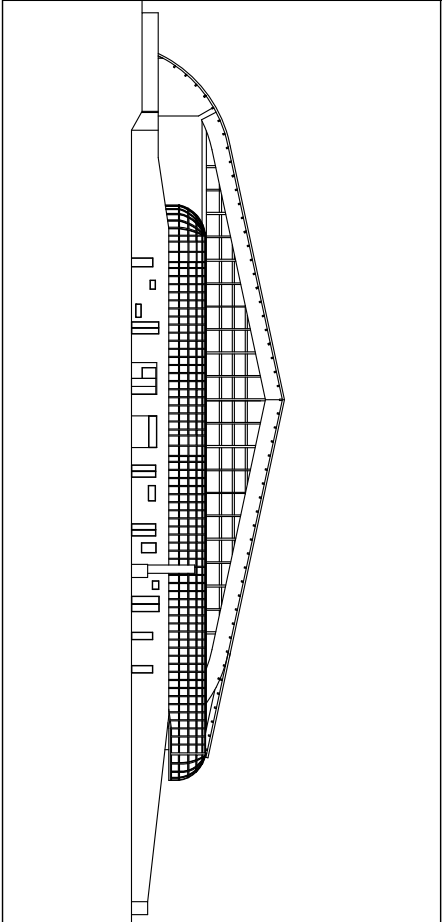

OCCETTO

AS BUILT delle opere eseguite dal concessionario della piscina comunale di Monterotondo

ATI Sport Shuttle S.S.D.-Romaenergie S.r.l.

Contratto Rep. n° 2328/2013 del 4/03/2013

DESCRIZIONE

Copertura

Progetto n° 1983	File:
Revisioni	
1	
2	
3	
4	
5	
6	
7	
8	

PROGETTISTA

Ing. Fabrizio SPANO'

COMUNE DI MONTEROTONDO

IL RESPONSABILE DEL PROCEDIMENTO

ing. Giuseppe TOMAGRA

TAVOLA

EAR-05

☒ Architettonica

☐ Strutture

☐ Impianti

☐ Antincendio

REVISIONE

0

SCALA

1:100

DATA

Dicembre 2019