

DALLA CENTRALE IDRICA

Ø50

Ø50

Ø50

VASCA NATATORIA

CUNICOLO IMPIANTI

LEGENDA


TUBAZIONE IN PEAD PN16

PROGETTISTA
Ing. Fabrizio SPANO

ie *ingegneria europea S.r.l.*
Via Andrea Mucedda, 39/E Roma
Tel. +39 06 42.58.67.08
Fax +39 06 42.58.67.43
E-Mail: info@ie.eu Web Site: www.ie.eu/it

COMITENTE

Amministrazione Comunale
di Monterotondo

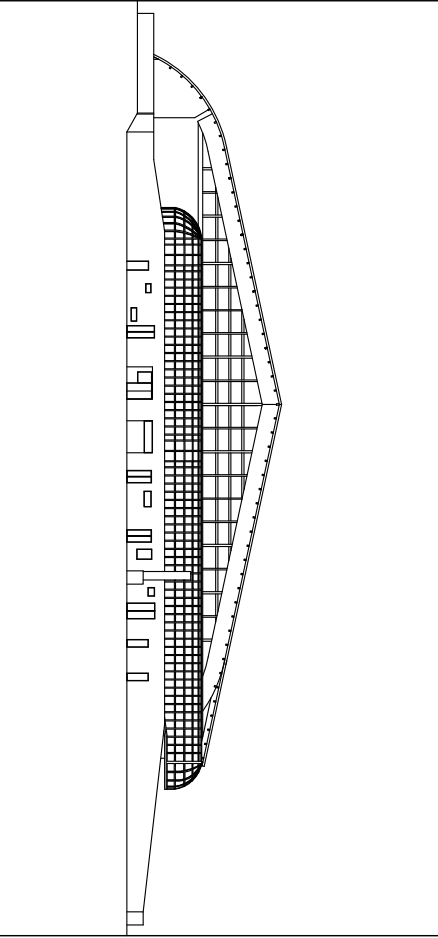

COMUNE DI MONTEROTONDO
IL RESPONSABILE DEL PROCEDIMENTO
Ing. Giuseppe TOMAGRA

OGETTO

AS BUILT delle opere eseguite dal concessionario della piscina comunale di Monterotondo
ATI Sport Shuttle S.S.D.-Romaenergie S.r.l.
Contratto Rep. n° 2328/2013 del 4/03/2013

DESCRIZIONE

Impianto Idrico Sanitario
Pianimetria piano interrato
Impianto di filtrazione acqua piscina

Progetto n° 1903

File:

Revisioni	
1	
2	
3	
4	
5	
6	
7	
8	

TRACIA
EIS-02

			Architettonico
			Strutture
		●	Impianti
			Anticorrosivo

REVISIONE 0
SCALA 1:100

DATA
Dicembre 2019