TAB. 1 – COGENERATORE

SIGLA	UBICAZIONE	POTENZA TERMICA UTILE NOMINALE (kW)	POTENZA ELETTRICA EROGATA (kW)	ALTERNATORE TENSIONE NOM. (VAC)	ALTERNATORE RENDIMENTO (% AL 75%)	ALTERNATORE POTENZA APP. (KVA)	TEMP. ACQUA ENT. (°C)	TEMP. ACQUA USC. (°C)	PORTATA ACQUA SECONDARIO (l/s)	PORTATA GAS (Nmc/h)	PRESSIONE GAS RETE METANO (Pa)	PESO A VUOTO (kg)	NOTE
COG01	ESTERNA	330	250	400/230	95,3	320	75	85	3,19	71	5000–6000	4300	–GRUPPO COMPLETO DI MODULO RECUPERO ACQUA, RECUPERO FUMI E DISSIPATORE TERMICO DI EMERGENZA

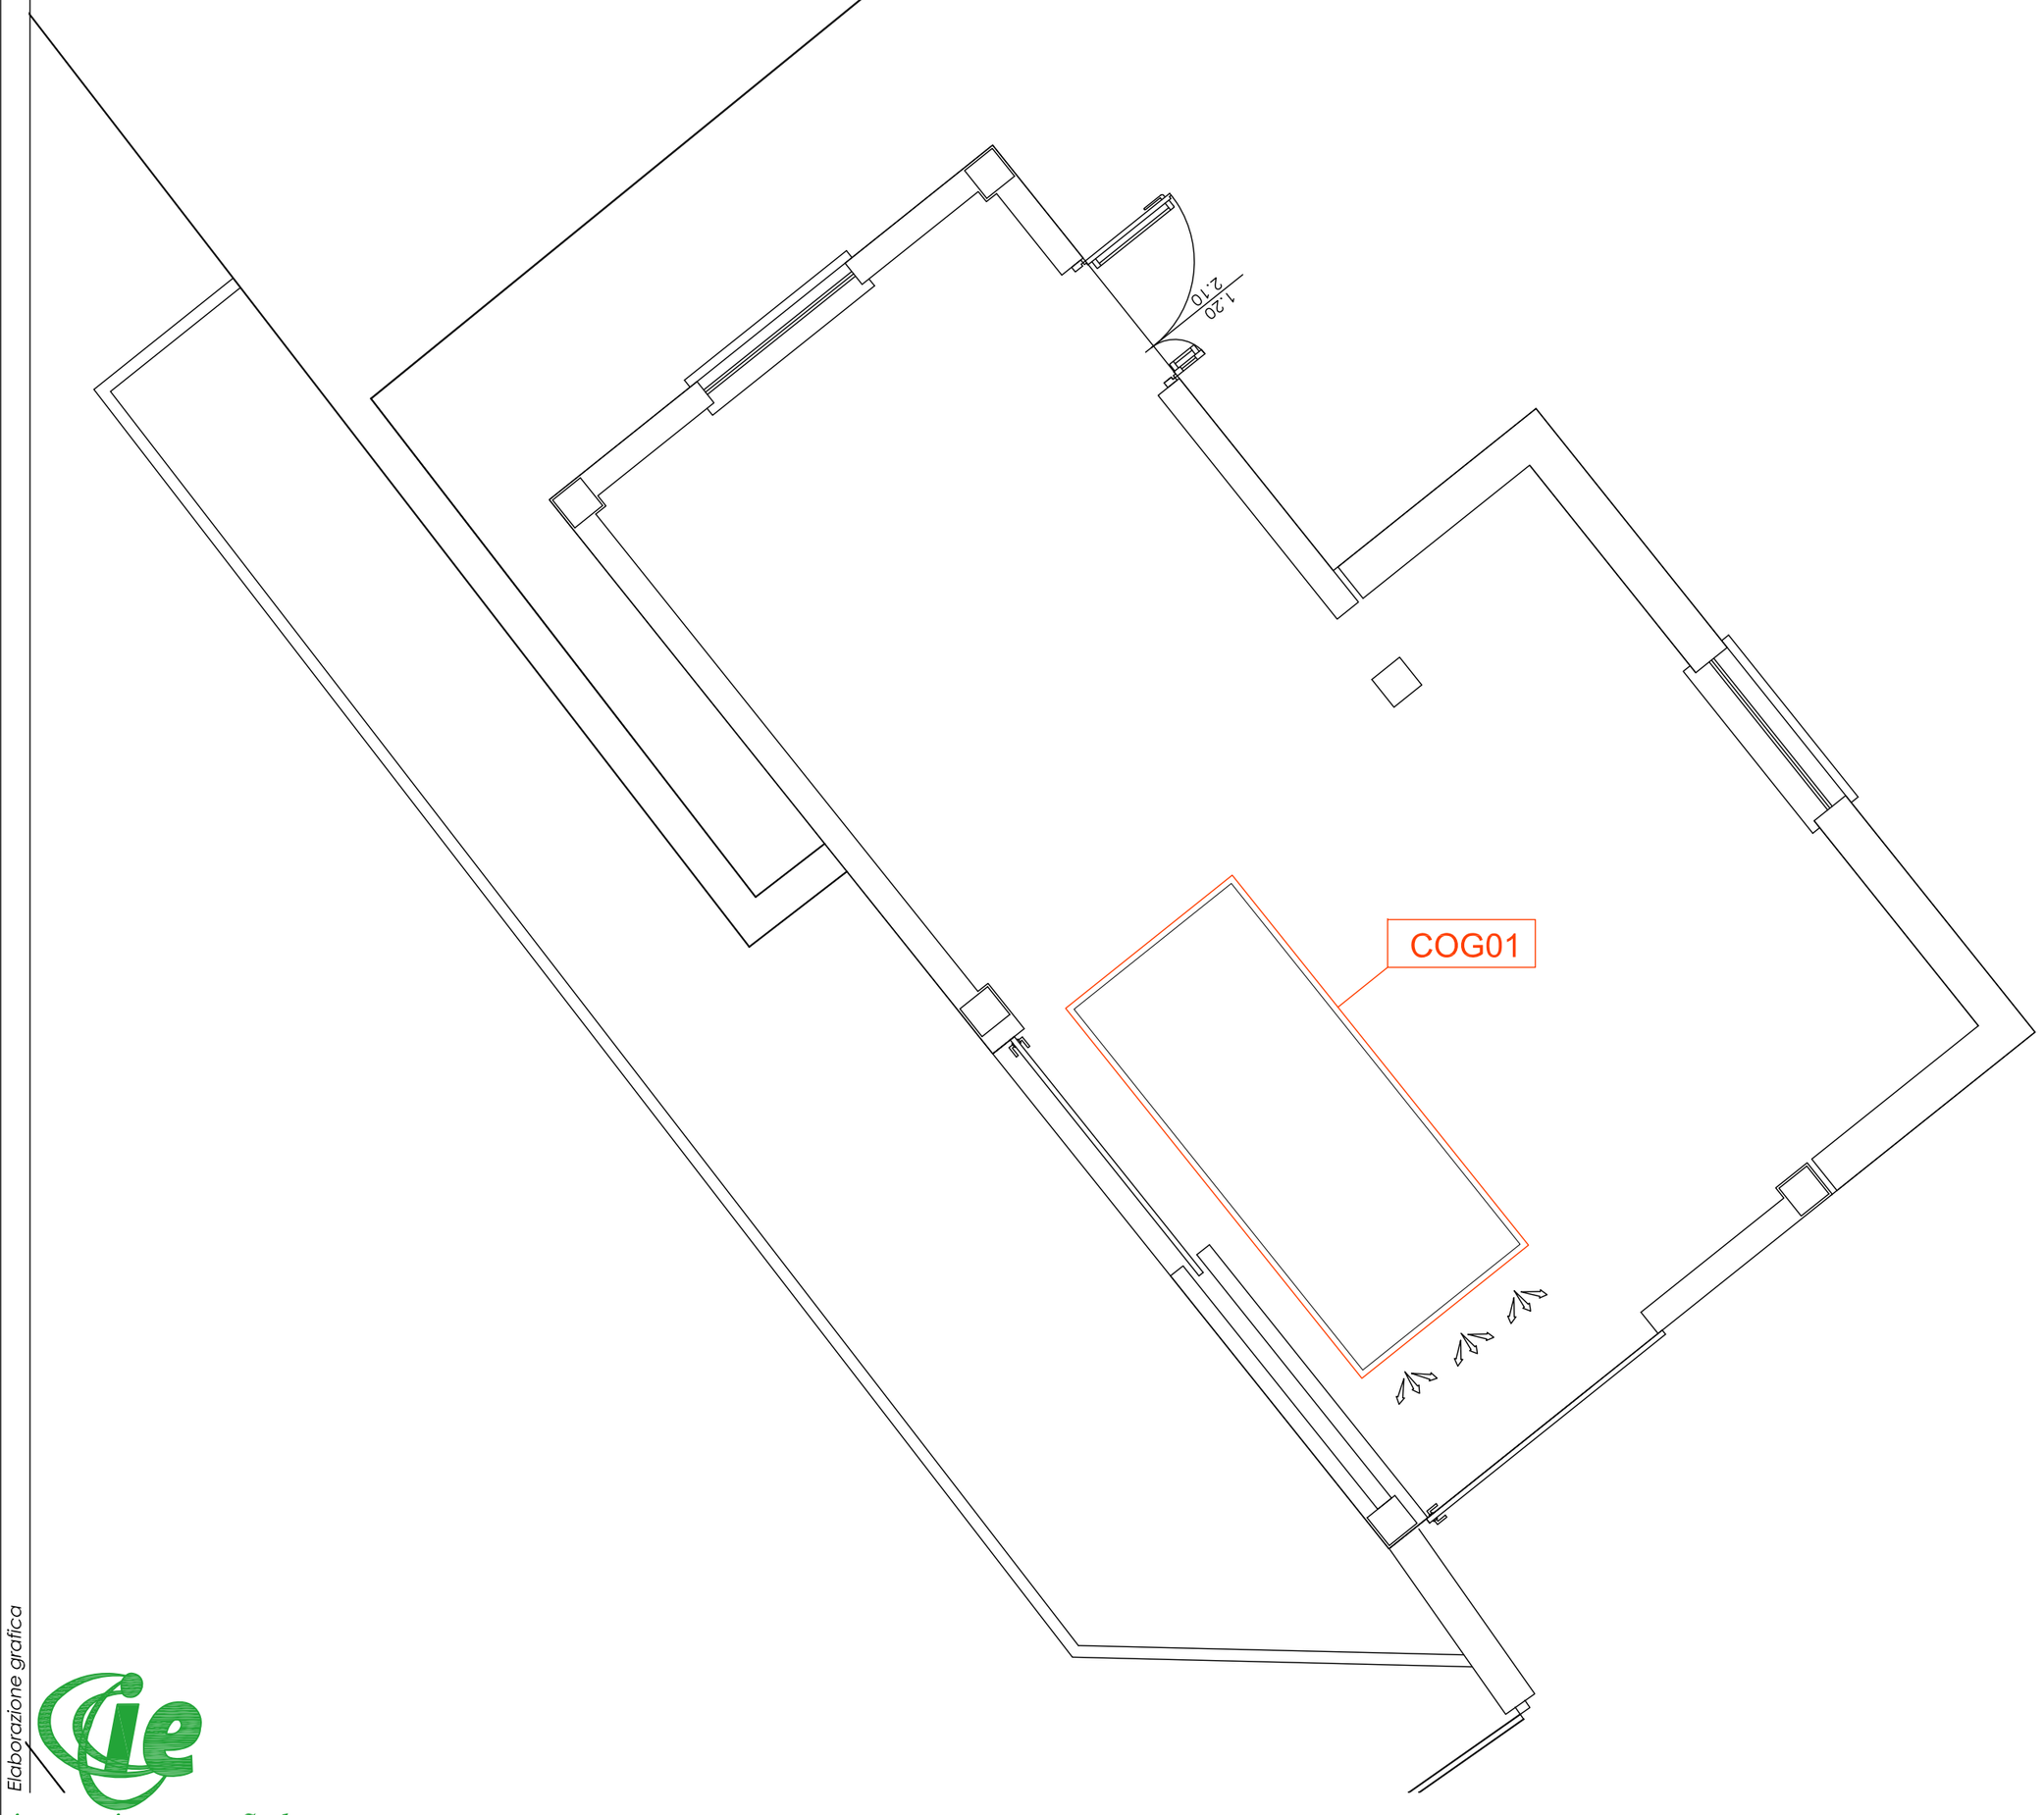

Elaborazione grafica

ingegneria europea S.r.l.

ingegneria europea S.r.l.
Via Andrea Meldola, 39/E Roma
Tel. +39 06.45.54.67.06
Fax +39 06.89.28.06.43
E-Mail: info@ineu.it Web site: www.ineu.it

COMMITTENTE

Amministrazione Comunale di Monterotondo

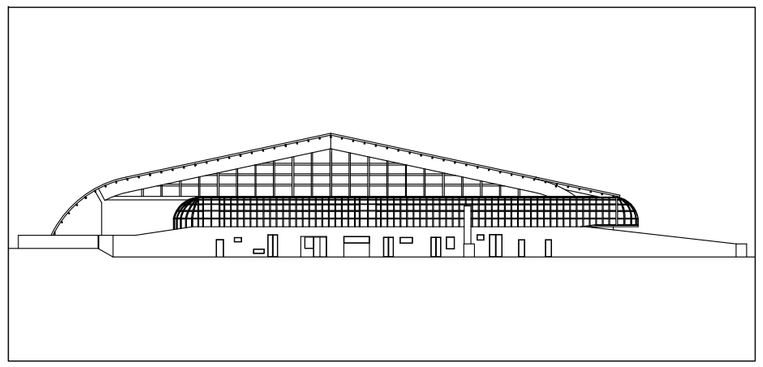

OGGETTO

AS BUILT delle opere eseguite dal concessionario della piscina comunale di Monterotondo
ATI Sport Shuttle S.S.D.-Romaenergie S.r.l.
Contratto Rep. n° 2328/2013 del 4/03/2013

DESCRIZIONE

Impianto Termico
Planimetria piano terra
Posizionamento cogeneratore

Progetto n° 1903	File:

Revisioni

1		
2		
3		
4		
5		
6		
7		
8		

PROGETTISTA

ing. Fabrizio SPANO'

COMUNE DI MONTEROTONDO

IL RESPONSABILE DEL PROCEDIMENTO

ing. Giuseppe TOMAGRA

TAVOLA

EIC-02

			Architettonico
			Strutture
		●	Impianti
			Antincendio
Prel	Def	Esec	

REVISIONE 0

SCALA 1:50

DATA Dicembre 2019

Questo disegno non può essere copiato, riprodotto o pubblicato senza l'autorizzazione scritta di ingegneria europea S.r.l.